来歴 CAREER			
変更番号 REVISION No.	変通番号 ECN NO.	変更理由 ALTERATION	日付 DATE / 担当 DESIGNED BY
△ 4		誤記訂正	2002・12・16

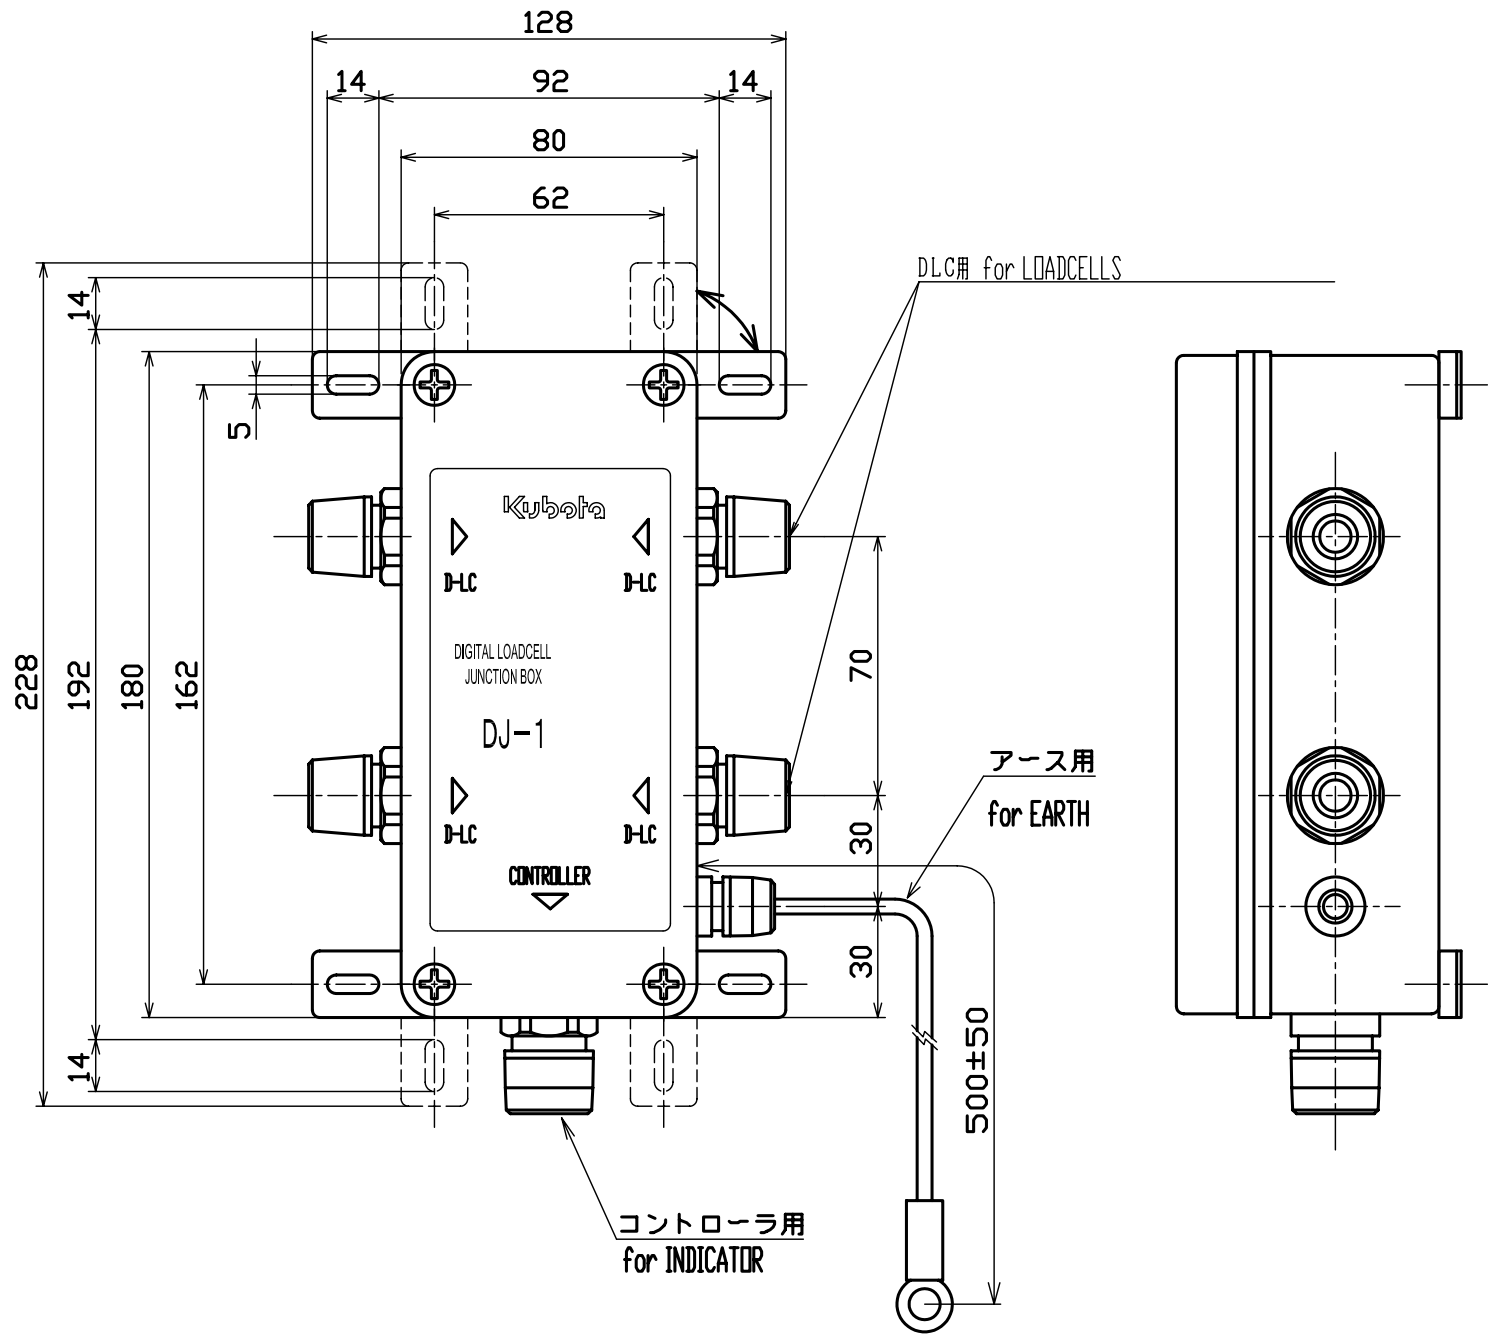

仕様 ＼ 型式	DJ－1
DLC接続台数 for NO. of LC	2～4
適用ケーブル径 Applicable CABLE Size (Outer Diameter)	D－LC側ケーブル外径 (for LOADCELL) φ4 ～ φ8 [4] ~~φ6～φ8~~ コントローラ側ケーブル外径 (for INDICATOR) φ8 ～ φ12 [4] ~~φ10～φ12~~
端子台 Terminal Type	ネジ無し端子台(Screwless Terminal) 棒状圧着端子又はバラ線 AWG26~AWG16 ※丸型及びY型圧着端子は使用できません。 10 Str 0.13~1.5mm² Sol φ0.12~φ1.6
防塵防水性能 CASE Protection Grade	IP67
その他	D－LCチェックの為の切り替えスイッチ付き (Include Micro Switches for checking each LOADCELL)

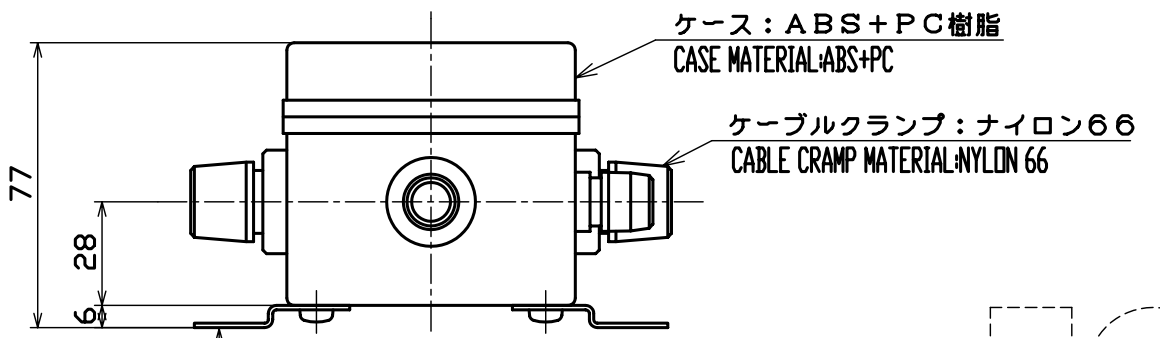

m^2	ℓ	kg
m^3	s	N

精度ノ種類	記号
真直度	—
真円度	○
線ノ輪郭度	⌒
平面度	▱
円筒度	⌭
面ノ輪郭度	⌓
平行度	//
直角度	⊥
傾斜度	∠
位置度	⌖
同軸度	◎
対称度	⌯
円周振レ	↗
振レ	↗↗

質量 MASS		
仕上	素材	計算
kg	kg	kg

番号 REF. NO.	区分	構成部品品番 PART NO.	構成部品品名 NAME OF PART	材料 MATERIAL	個数 Q'TY	摘要 REMARK	計算質量 MASS kg

材料 MATERIAL		個数/台 Q'TY	型式名 TYPE / 納入先 CUSTOMER: DJ-1(DLC用)	所属: LC課
第三角法 THIRD ANGLE PROJECTION	日付 DATE: 2001/03/02	尺度 SCALE: 1 : 2	製番 ORDER No.	
承認 APPROVED BY: 島田	検図 CHECKED BY: 由上	担当 DESIGNED BY: 真鍋	製図 DRAWN BY	品名 NAME: ジャンクションボックス仕様書 / JUNCTION BOX Specifications
KUBOTA Corporation				品番 PART NO.: 10006－0201－△ [4]

P95-3-0